



DETALLE DE NUDOS

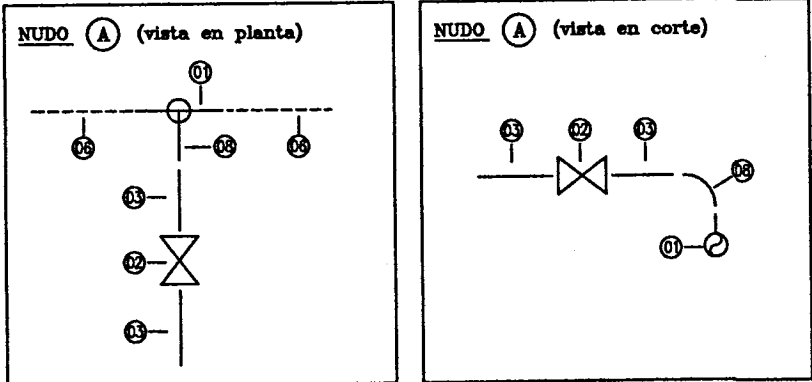

REFERENCIAS DETALLE DE NUDOS


- ① TEE P.V.C JE $\phi 160\text{mm} \times \phi 160\text{ mm}$ [COLOCADO]
- ② VALVULA EXCLUSA H F $\phi 160\text{ mm}$ [COLOCADO]
- ③ CAÑERIA PVC JE $\phi 160\text{ mm}$ [COLOCADO]
- ④ TAPON TERMINAL PVC JE $\phi 160\text{ mm}$ [COLOCADO]
- ⑤ CUPLA RED. PVC JE $\phi 160 \times 110\text{ mm}$ [COLOCADO]
- ⑥ CAÑERIA PVC JE $\phi 160\text{ mm}$ EXISTENTE
- ⑦ CAÑERIA PVC JE $\phi 110\text{ mm}$ EXISTENTE
- ⑧ CURVA M-H P.V.C. JE $\phi 160\text{mm}$ [COLOCADO]

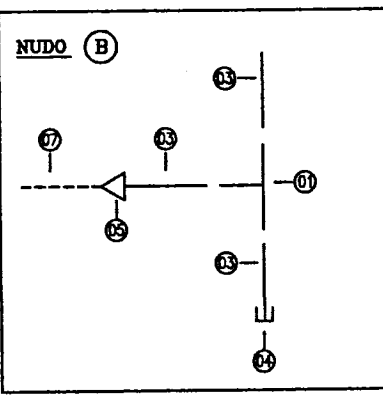

REFERENCIAS

- NEXO CONSTRUIDO (CONFORME A OBRA)
- - - CAÑERIA PVC EXISTENTE (LOTEO)
- - - CAÑERIA EXISTENTE
- └ RAMAL TEE
- ⊕ RAMAL CRUZ
- Ⓐ DETALLE DE NUDOS
- └ HIDRANTE
- COTA RASANTE DE CALLE
- └ VALVULA EXCLUSA DE H F
- TAPON TERMINAL
- DISTANCIA DEL TRAMO EN METROS
- DIAMETRO DE CAÑERIA EN MILIMETROS

UBICACION SECTOR A INTERVENIR
SIN ESCALA

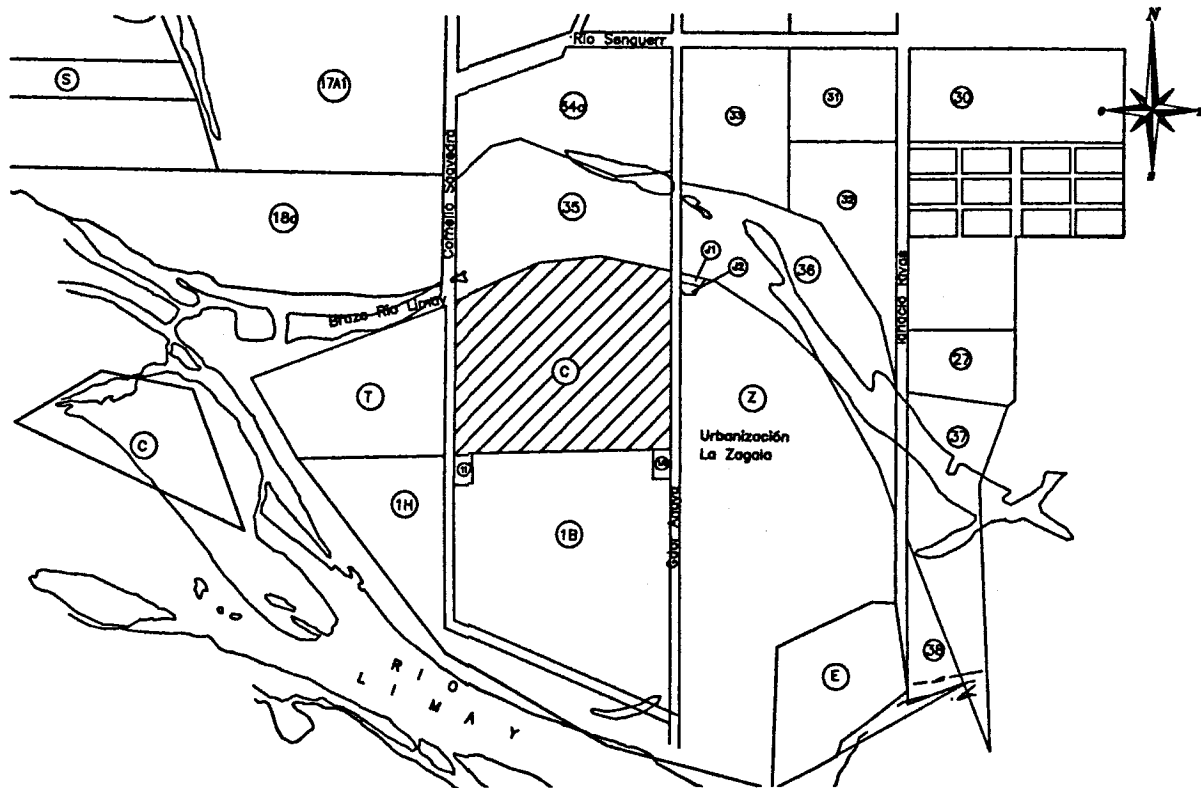

[Signature]
Ing. LUIS MARCELO GONZALEZ
GERENTE DE OBRAS
E. P. A. S.

[Signature]
Codam S.A.
Ing. ALFREDO T. MAFFEI
PRESIDENTE
Representante Técnico

FECHA	REVISIONES	DIBUJO	CONTROLO	APROBO

EPAS
PROVINCIA DEL NEUQUEN

ENTE PROVINCIAL DE AGUA Y SANEAMIENTO
MINISTERIO de ENERGIA Y SERVICIOS PUBLICOS
PROVINCIA DEL NEUQUEN

OBRA: **LOTEO SAAVEDRA**

PLANO: **CONFORME A OBRA - NEXO DE AGUA**

Ejecuto: VITRUVIO CONSTRUCCIONES Y SERVICIOS S.R.L.	LOCALIDAD: NEUQUEN	ESCALA: 1.2500
Reviso: Ing. Juan Carlos Kobalek	DEPARTAMENTO: CONFLUENCIA	FECHA: MARZO 2017