




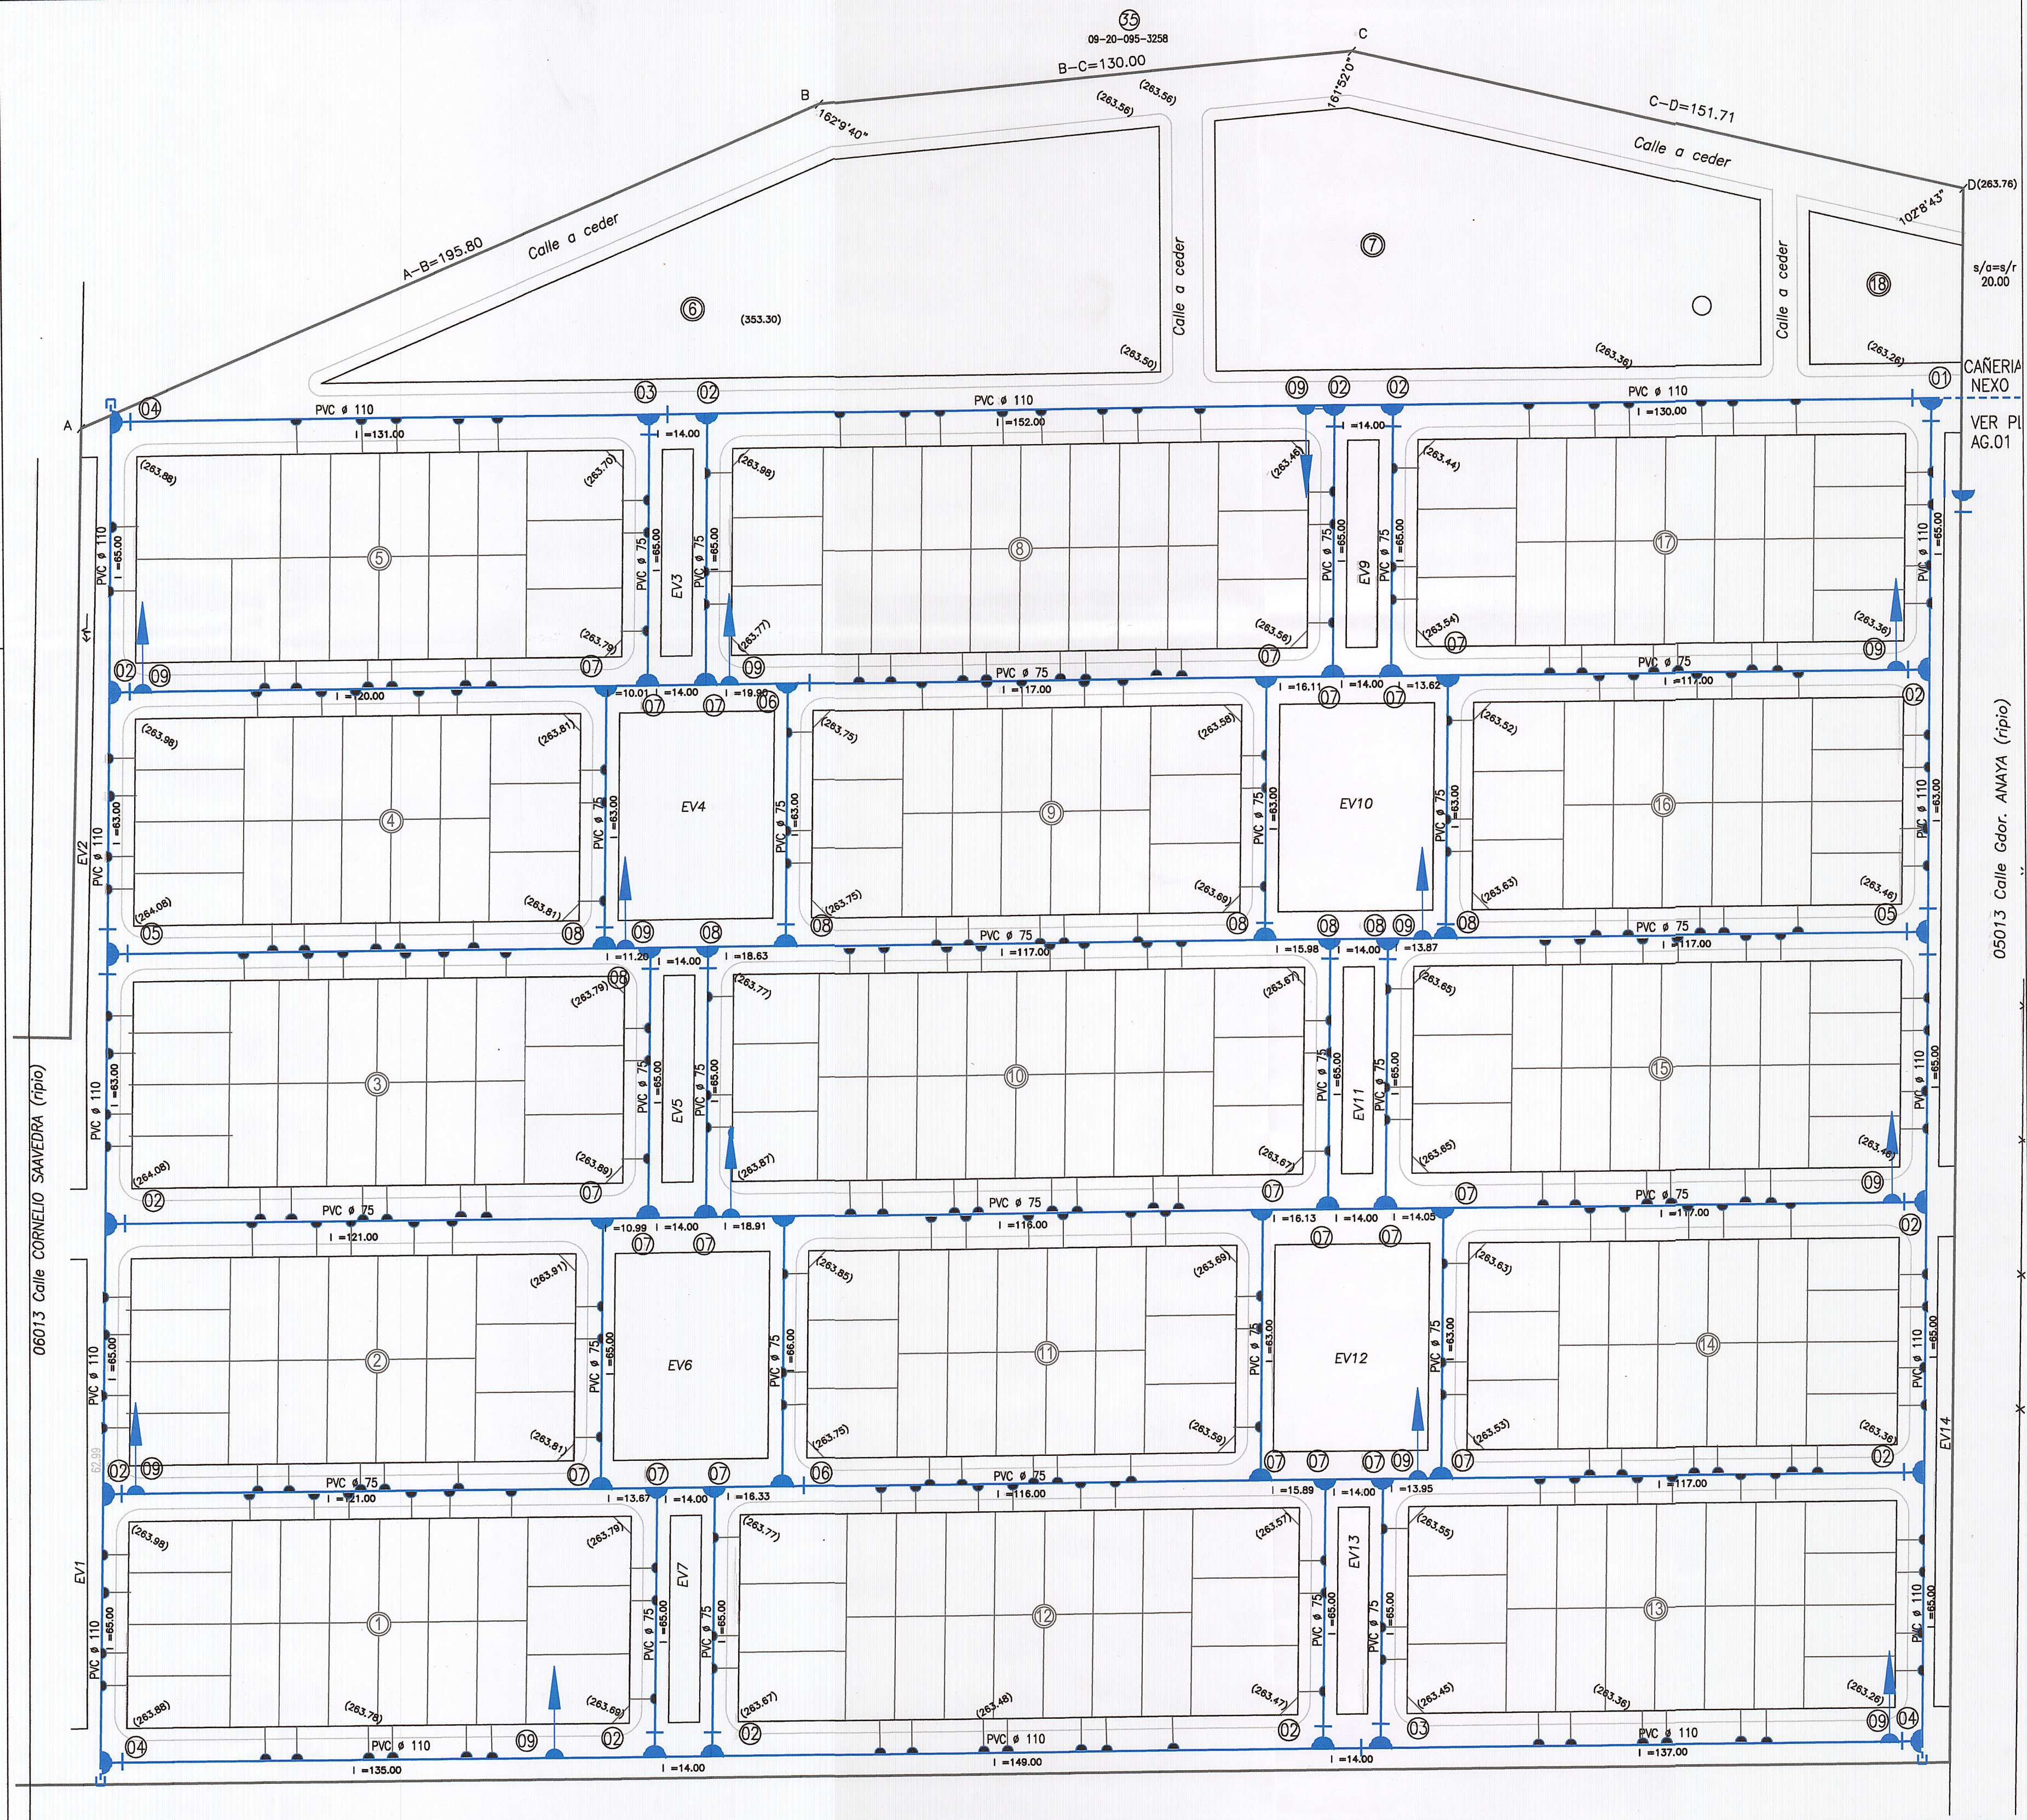

SIN ESCALA
UBICACION SECTOR A INTERVENIR

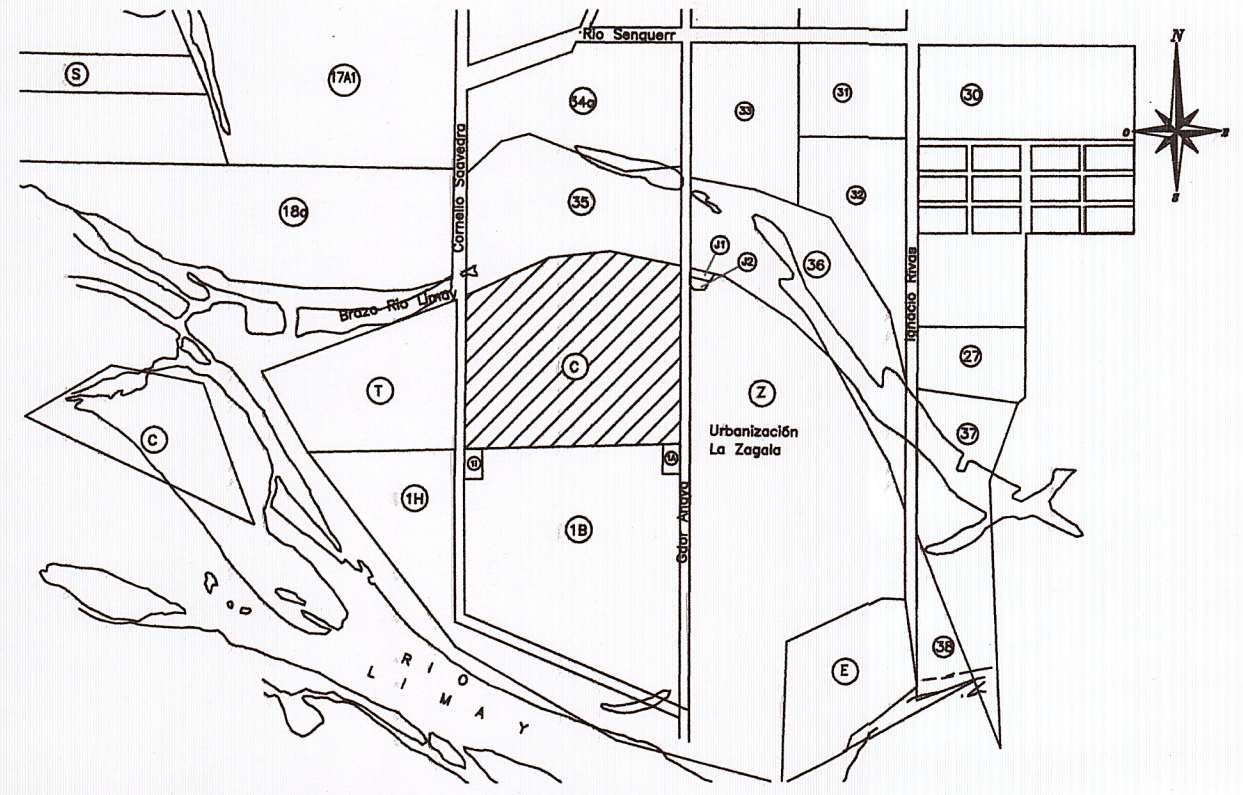

REFERENCIAS

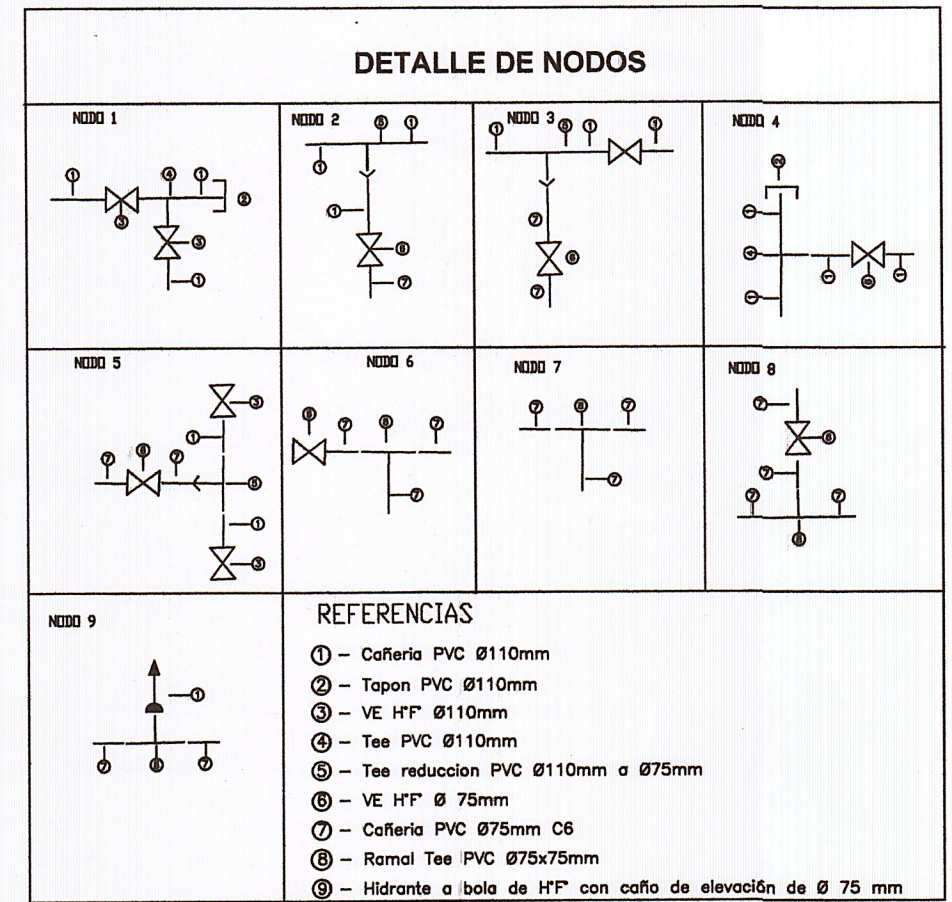

NOTA: LOS SERVICIOS SE ENCUENTRAN A 1m DE LA MEDIANERA MAS PROXIMA

Ing. LUIS MARCELO GONZALEZ GERENTE DE OBRAS		Cod. 5.1 Ing. ALFREDO T. MAFFE PRESIDENTE Representante Técnico	
Rev.01	FEB. 2015	PRESENTACION INICIAL	
FECHA	REVISIONES		APROBO
ENTE PROVINCIAL DE AGUA Y SANEAMIENTO MINISTERIO de ENERGIA Y SERVICIOS PUBLICOS PROVINCIA DEL NEUQUEN		OBRA: LOTEO SAavedra	
PLANO: RED DE AGUA POTABLE CONFORME A OBRA		PROYECTO: AG.03	
PLAN NO: AG.03		LOCALIDAD: NEUQUEN	ESCALA: 1:1000
DEPARTAMENTO: CONFLUENCIA		FECHA: FEBRERO 2017	