



06013 Calle CORNELIO SAavedra (ripió)

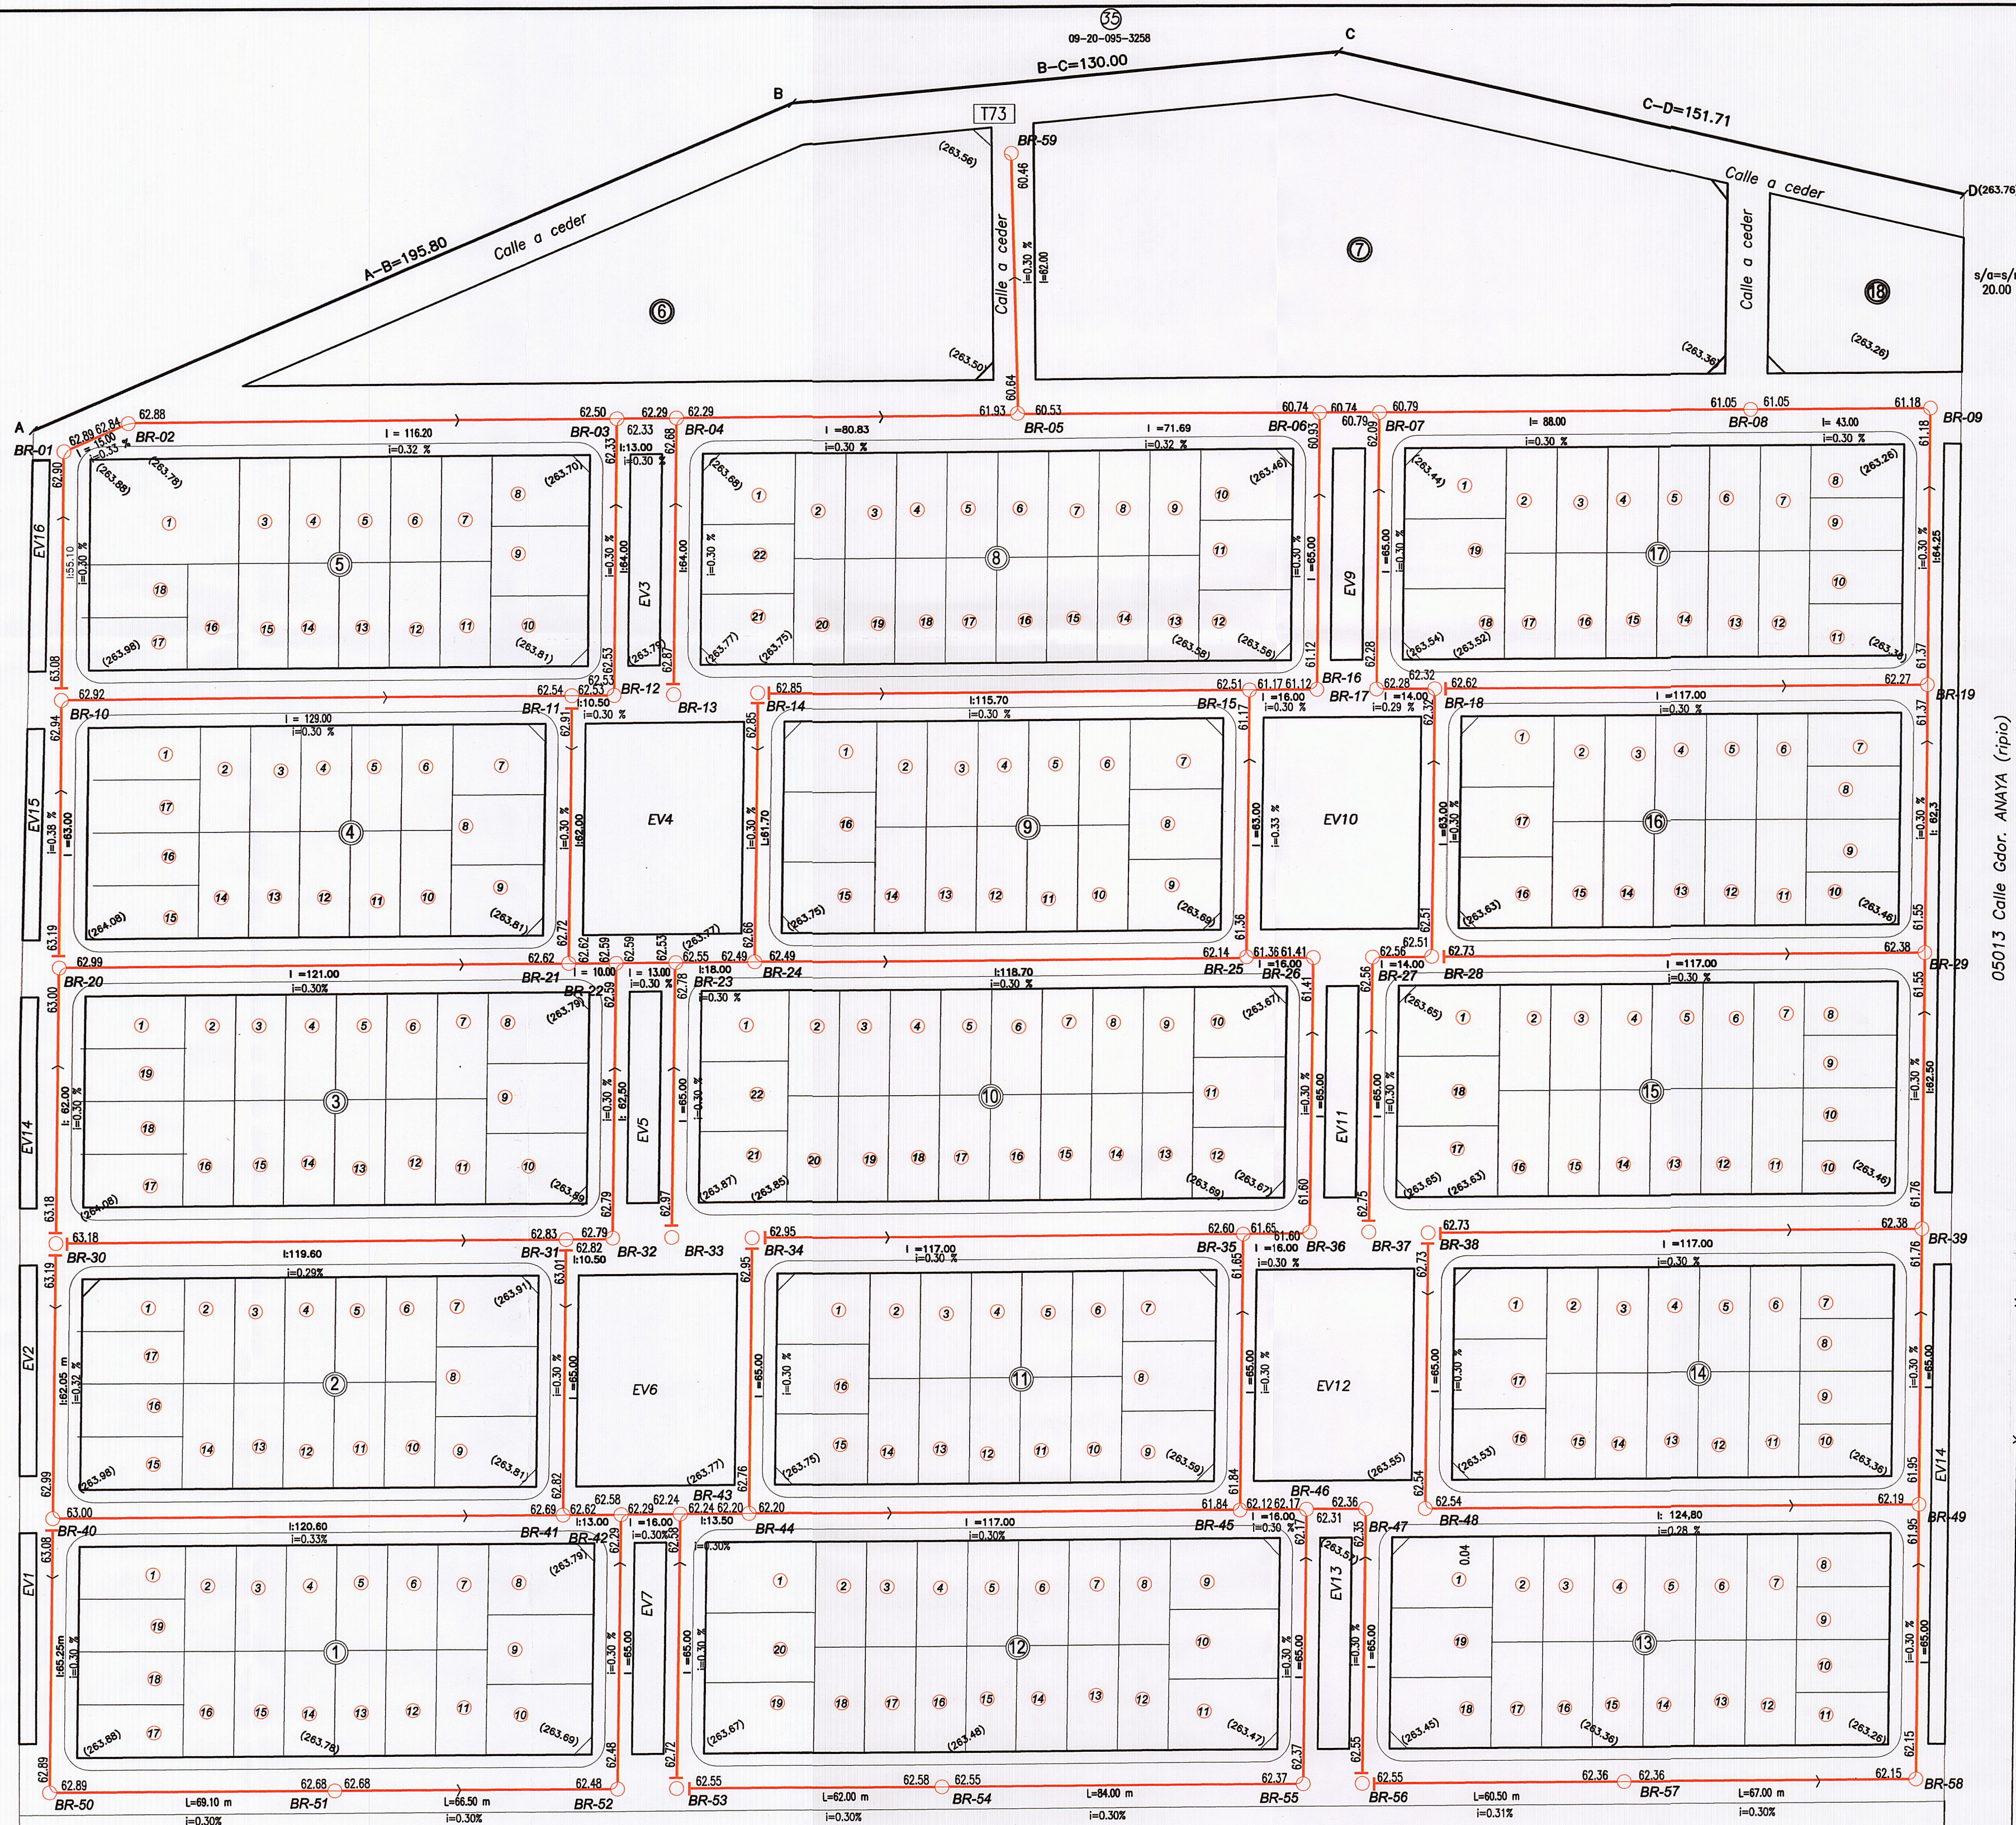


SIN ESCALA UBICACION SECTOR A INTERVENIR

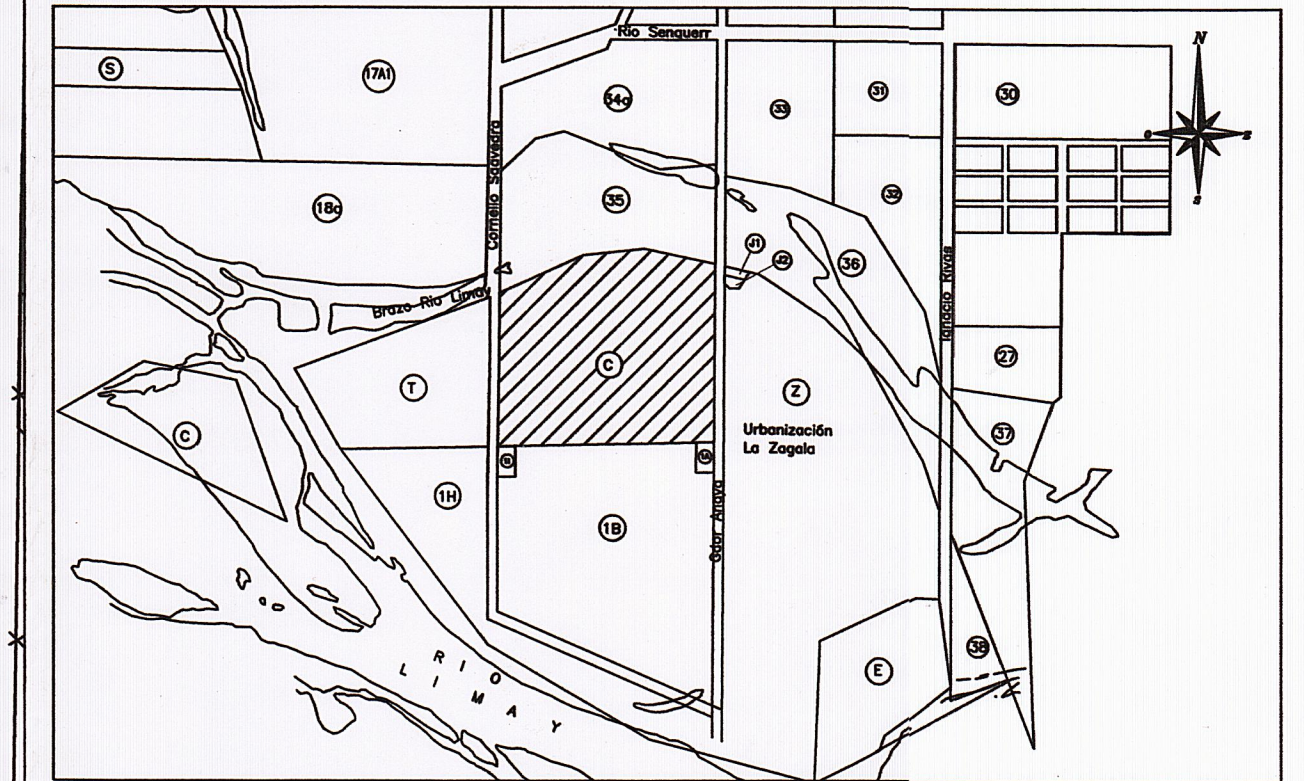

REFERENCIAS

- CAÑERIA A REALIZAR PVC ϕ 160
- NEXO CLOACAL
- BOCA DE REGISTRO PROYECTADA
- BR-11 NUMERO DE BOCA DE REGISTRO
- 61.40 COTA DE INTRADOS
- (263.40) COTA RASANTE DE CALLE
- SENTIDO DEL TRAMO
- $i=14.65 \%$ PENDIENTE DEL TRAMO POR MIL.
- $L=72.00 \text{ m}$ DISTANCIA DEL TRAMO EN METROS
- $Q=0.66 \text{ l/s}$ CAUDAL DEL TRAMO EN Lts / Seg.
- T02 NUMERO DE TRAMO

NOTA: A LAS COTAS DE INTRADOS SE LE DEBERA SUMAR +200.00 PARA OBTENER SU VALOR REAL

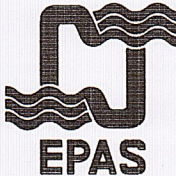Rev.02	SEP. 2015	MODIFICA MENSURA	Ing. ALFREDO T. MATTEI PRESIDENTE Representante Técnico			Ing. MARCELO GONZALEZ GERENTE DE OBRAS E. S. A. S.			
Rev.01	Feb. 2015	PRESENTACION INICIAL							
	FECHA	REVISIONES				DIBUJO	CONTROLO	APROBO	
 ENTE PROVINCIAL DE AGUA Y SANEAMIENTO MINISTERIO de ENERGIA Y SERVICIOS PUBLICOS PROVINCIA DEL NEUQUEN									
OBRA: LOTEO SAAVEDRA									
PLANO: RED DE COLECTORAS PLANO CONFORME OBRA									
PROYECTO:		PLANO N°: CL.02		LOCALIDAD: NEUQUEN		ESCALA: 1.1000			
				DEPARTAMENTO: CONFLUENCIA		FECHA: FEBRERO 2017			