
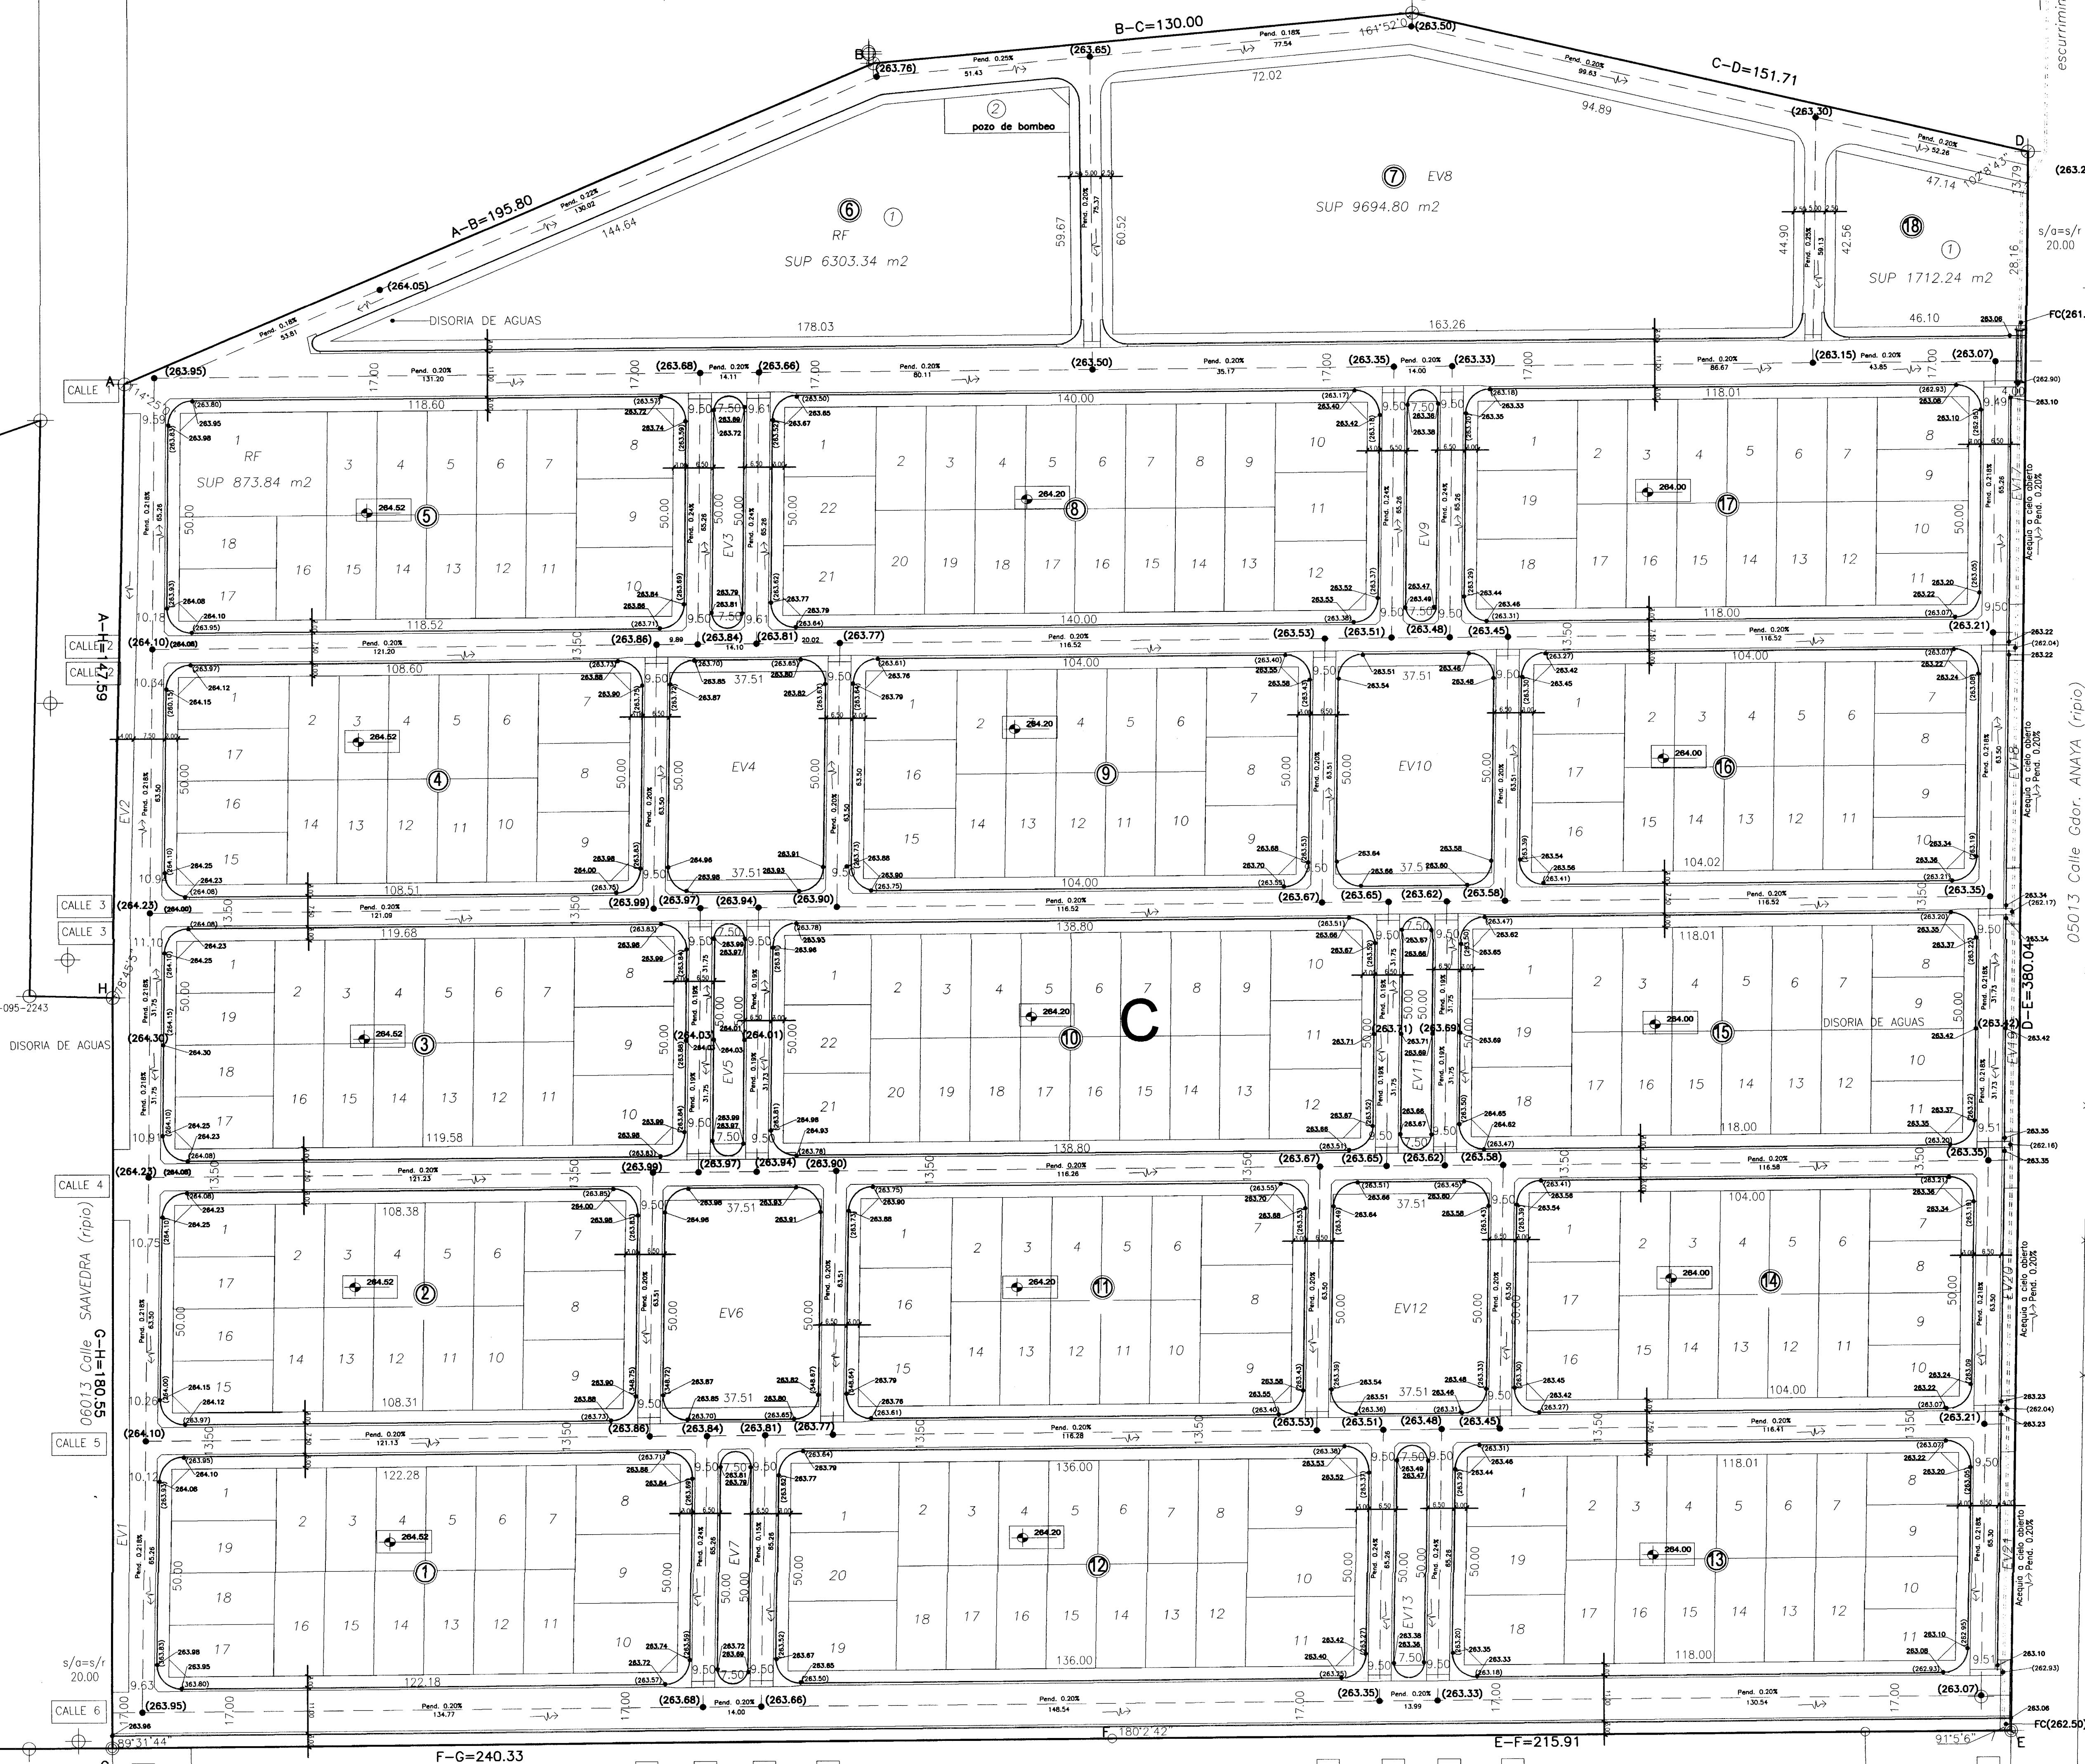


SIGNOS TOPOGRAFICOS			
Límite de Mensura			
Mojón colocado Fe 1 1/2" x 45 cm			

COORDENADAS CAUSSE-KRUGER SISTEMA FORSBERG 84			
VERT	Y (ESTE)	X (NORTE)	
A	2578854.3271	5684794.7228	
B	2579034.5026	5684871.3677	
C	2579163.9665	5684883.1624	
D	2579311.8310	5684949.2214	
E	2579308.6400	5684469.2000	
F	2579090.7330	5684468.0803	
G	2578850.4034	5684466.6229	
H	2578850.7926	5684647.1752	

CROQUIS DE LOCALIZACION

(fuera de escuela)

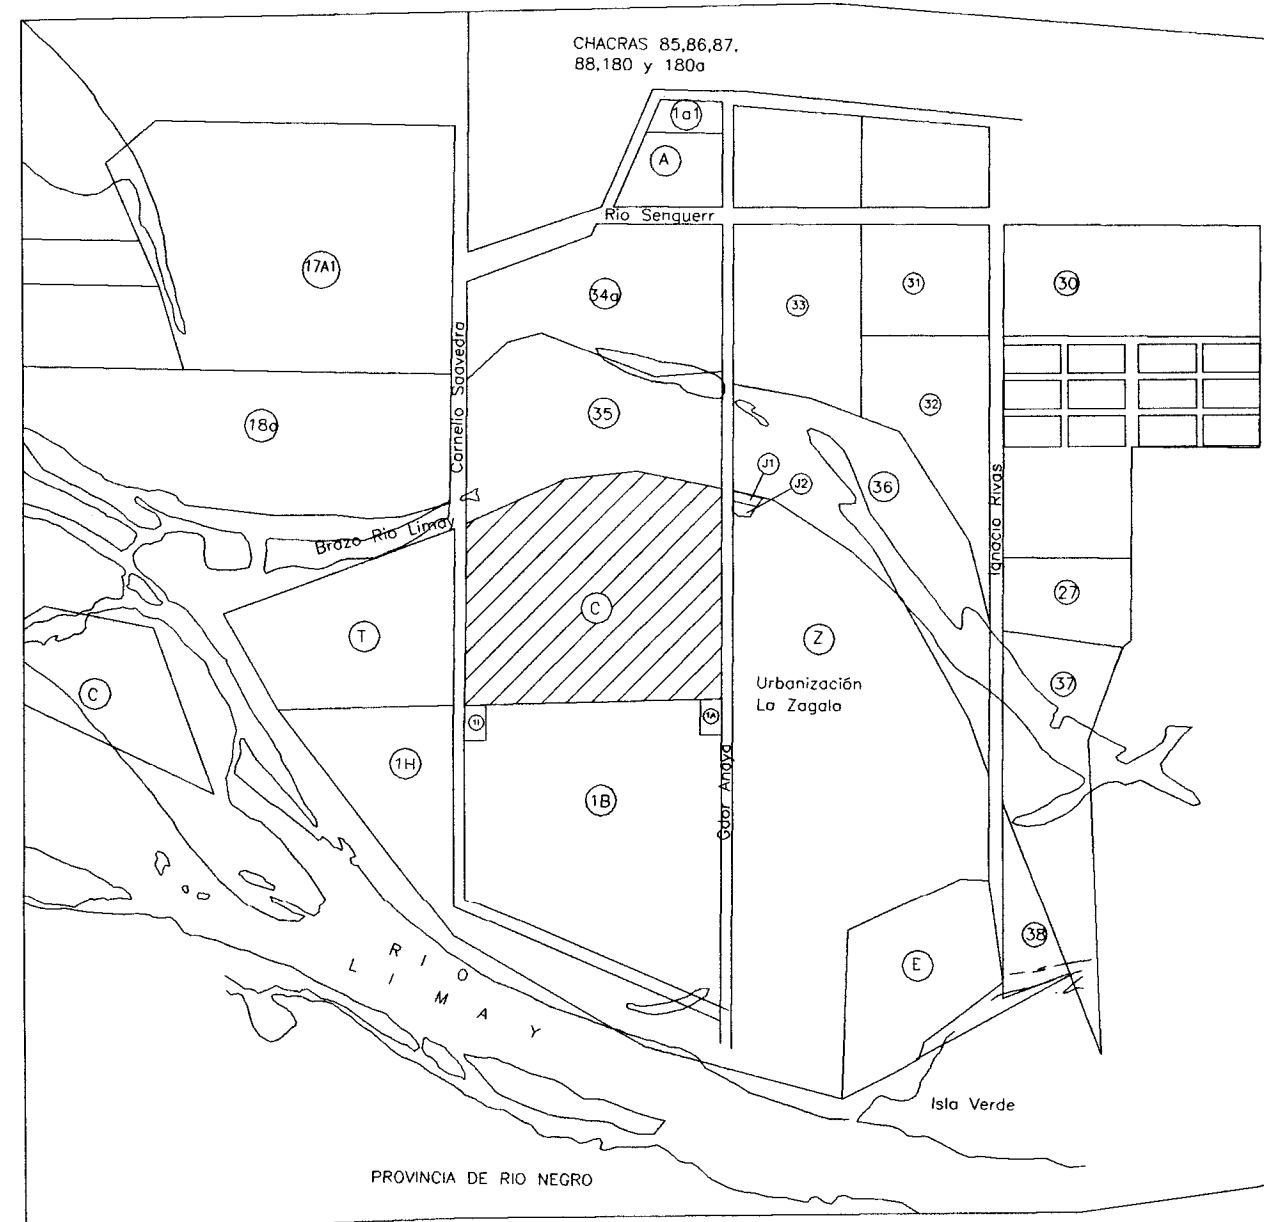

MUNICIPALIDAD DE NEUQUEN

SECRETARIA DE OBRAS PUBLICAS
SUBSECRETARIA DE OBRAS PUBLICAS
DIRECCION GENERAL DE ESPACIOS PUBLICOS
DIRECCION DE PROYECTOS VALES

OBRA:
PROYECTO DE RASANTES PARA ENRIPIADO DE CALLES
Lote C, Parte del Lote B-1, Parte del Lote X.

PLANO:
CONFORME A OBRA CORDON CUNETTA

PROPIETARIO: INGENIERIA & CONSTRUCCIONES S.A.

ESCALA: 1 : 750

FECHA: MARZO 2017

PLANO N° 1/1

VISADO:

Ing. Juan A. Caden: T
TROPICELL, S.A. - RFO
Ingeniero en Topografia

REFERENCIAS

- PLUNTO FIJO
- SENTIDO DE ESCURRIMIENTO
- COTA DE PROYECTO
- COTA DE TERRENO
- LIMITE DE MENSURA
- MOJON FE COLOCADO A LA 2" x 45 cm LARGO
- COTA DE FONDO CORDON CUNETTA
- ACEQUIA CIELO ABIERTO
- ALCANTARILLA A CONSTRUIR CAÑO 600
- COTA CABEZA DE CORDON

ING. SURIANA CANDIANO
MAT. 1488 INC
ACONCAGUA 688- NEUQUEN